

MAPA DO CELÓW PROJEKTOWYCH
aktualna w granicach lokalizacji na 10.03.2009 r.

obr. Kol. Sielce ark. 1 działki nr 208/1,208/2
gm. Stromiec
pow. białobrzeski
woj. mazowieckie

sekcja nr: 124.411.134
SKALA 1:500

Mapa powstała w wyniku pomiarów na gruncie i wektoryzacji rastra wpasowanego

USŁUGI GEODEZYJNE I PROJEKTOWE
Sławomir Dębowski
ul. 1905 Roku 21, 26-600 Radom
tel. (048) 363 26 98, 0 603 690 688

GEODETA UPRAWNIENY
mgr inż. Sławomir Dębowski
26-600 Radom, ul. 1905 Roku 21
Nr upr. 10808


**STAROSTWO POWIATOWE
w Białobrzegach
Geodeta Powiatowy**
Ośrodek Dokumentacji Geodezyjnej i Kartograficznej
W obszarze oznaczonym linią...
dokonano aktualizacji treści mapy zasadniczej.
Dokumenty z pomiaru uzupełnieniowego przyjęto do
zasobu powiatowego w dniu...
i zacyfrowano pod nr...
Niniejsza mapa może służyć do celów projektowych.
Projektowane obiekty budowlane wymagające pozwolenia
na budowę podlegają wytyczeniu i inwentaryzacji
powykonawczej przez jednostki uprawnione do
wykonywania prac geodezyjnych.
Białobrzegi, dnia 2009-04-21

mgr inż. Łaszek Dziadura
GEODETA POWIATOWY

Oznaczenia:

- ZB- proj. zbiornik stalowy, terenowy
wody uzdatnionej
- w- proj. odcinki wodociągu
- k- proj. kanalizacja
- x x- istn. uzbrojenie do likwidacji
- e- proj. kable elektroenergetyczne
- o- proj. słupy oświetleniowe
- 2e/3e/BeANN- kable istn. do wymiany

inż. Marian Mierzwa
UPRAWNIENIA BUDOWLANE DO PROJEKTOWANIA
BEZ/OGRAŃCZEŃ W SPECJALNOŚCI
INSTALACYJNO-INŻYNIERYJNEJ W ZAKRESIE
INSTALACJI ELEKTRYCZNYCH I SIECI
ELEKTROENERGETYCZNYCH/NR EWID. RA/65/BA

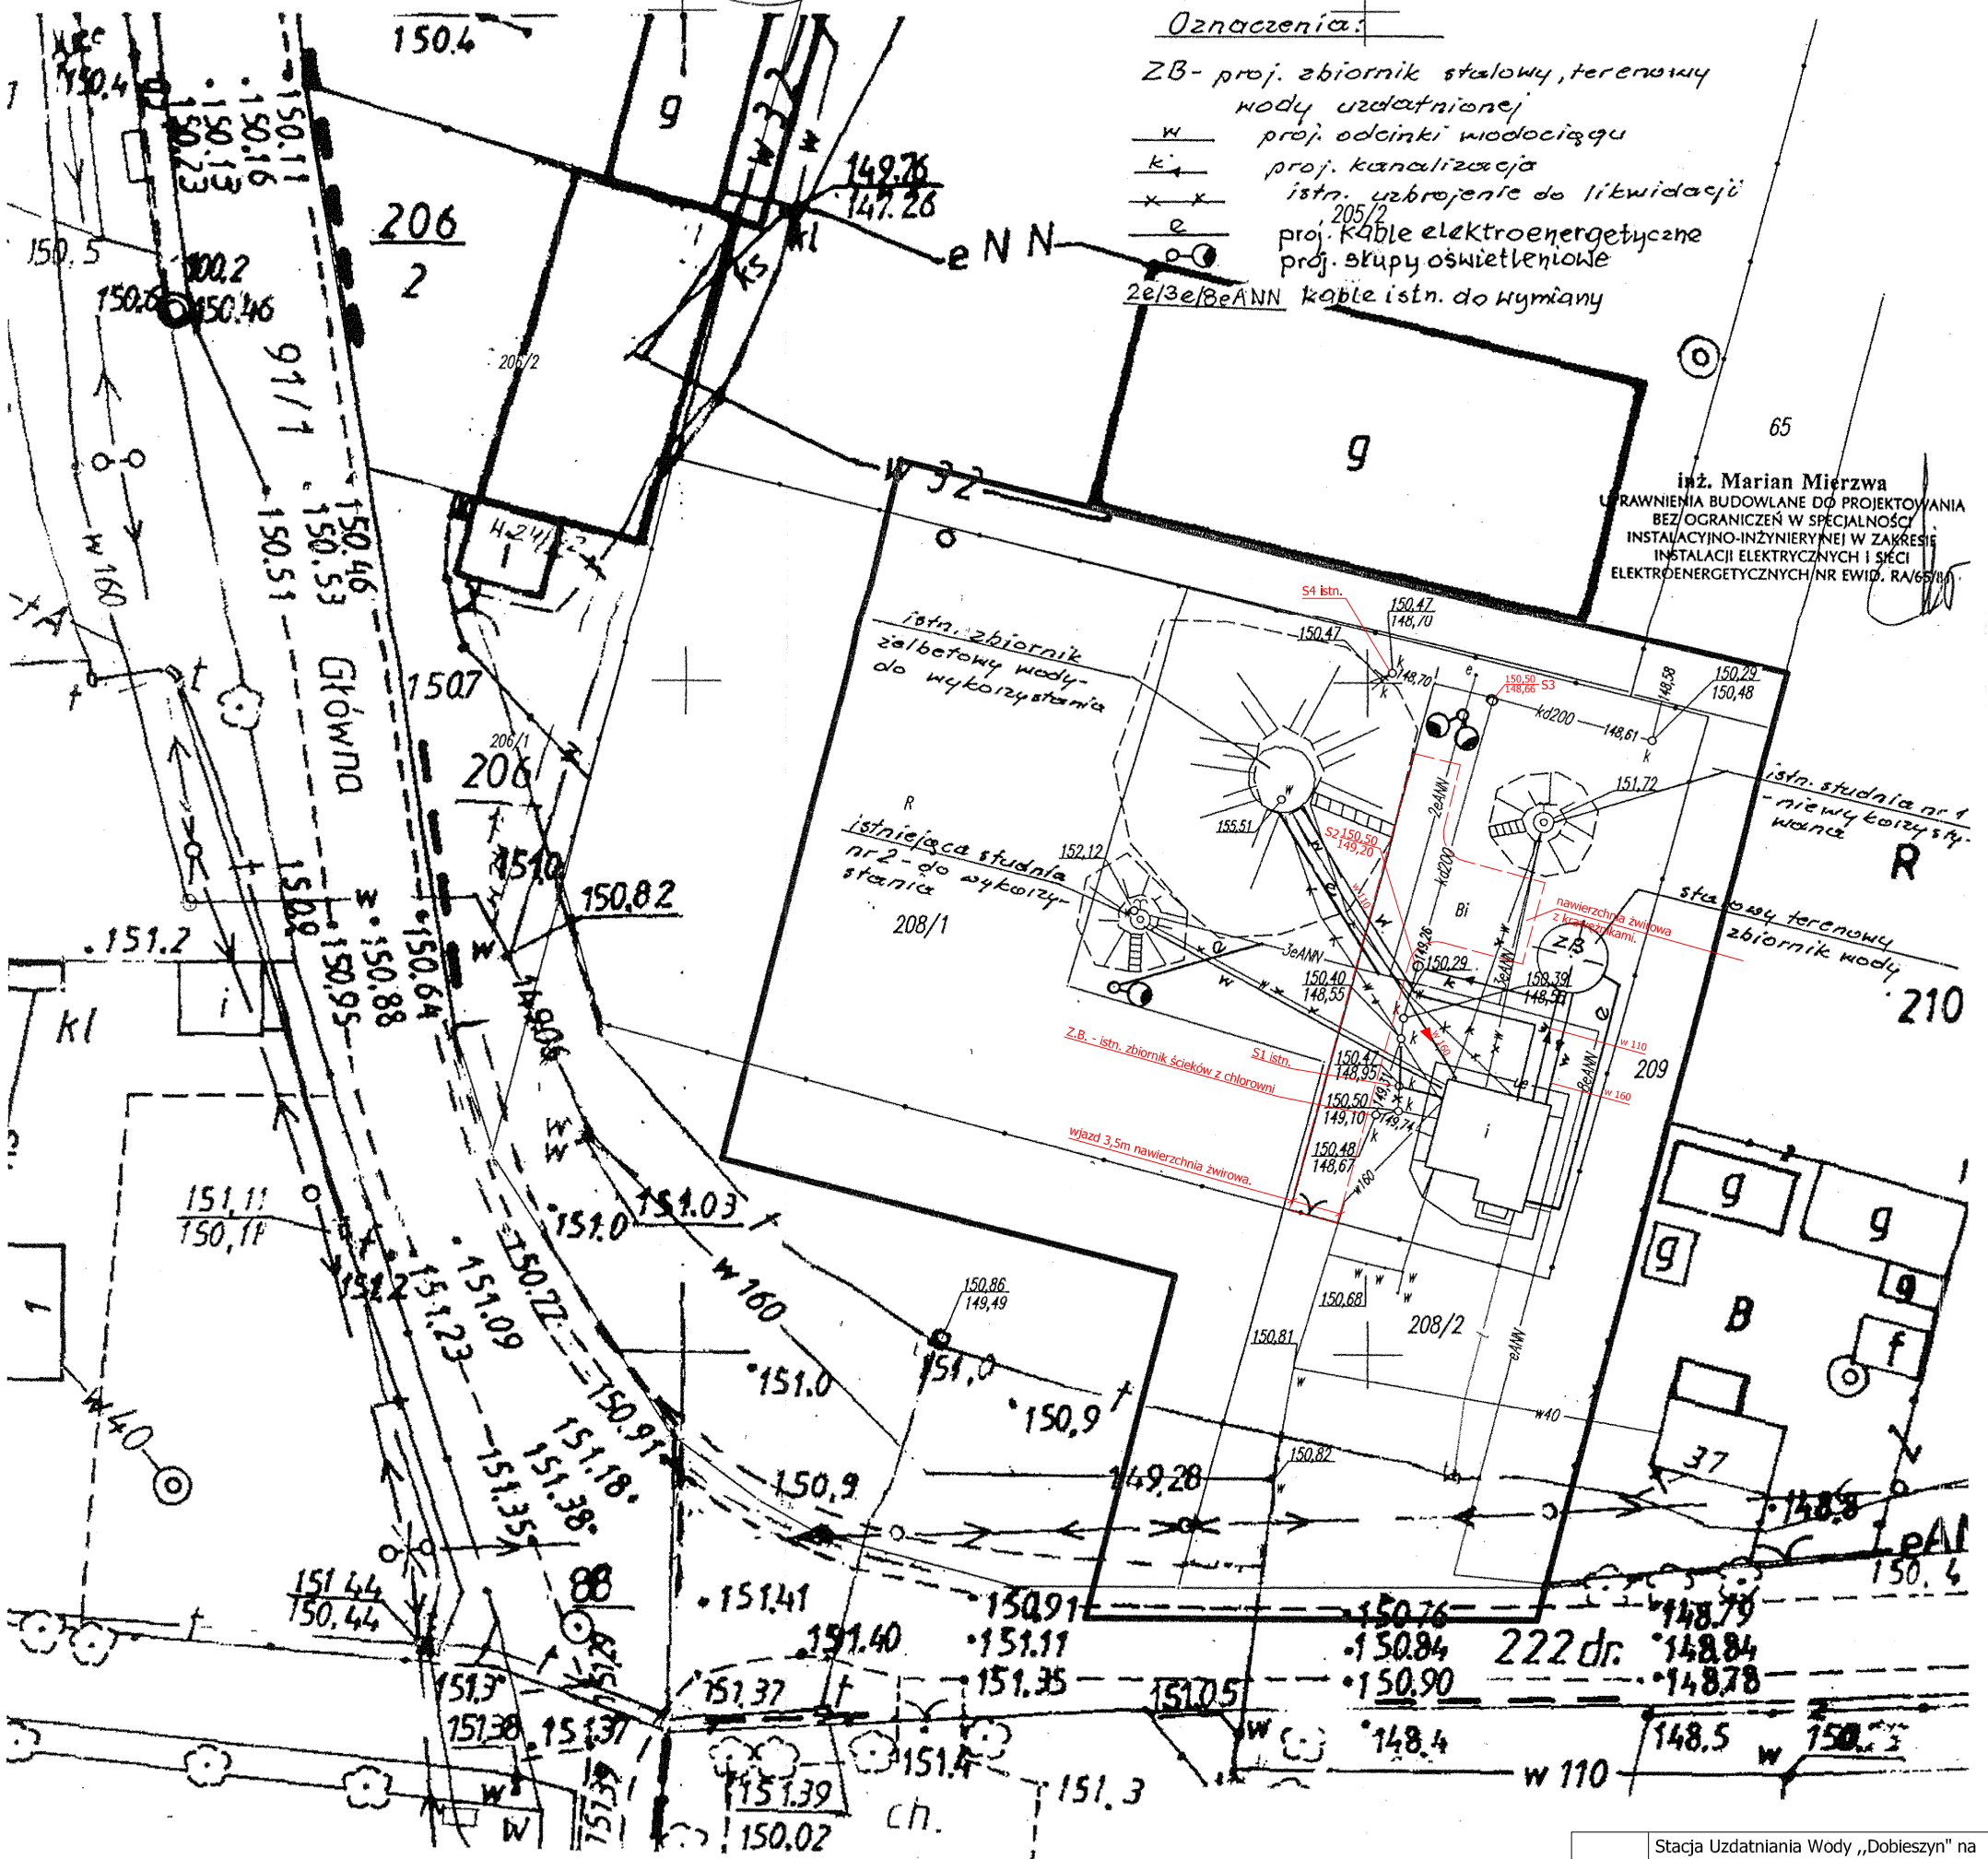

Objekt:	Stacja Uzdatniania Wody „Dobieszyn” na dz. nr 208/1, 208/2, Kolonia Sielce gm. Stromiec.	
Temat:	Projekt budowlany technologiczny przebudowy i rozbudowy - plan zagospodarowania terenu.	
Projekt:	Andrzej Maj upr. GP-III-7342/28/91	Do t.a: 05.2009.
Sprawdził:	Jan Bochyla upr. GP-III7342/159/92	Skala: Nr rys. 1.